



Bestandsplan

tkm-Service GmbH

Dörnbergstraße 10
34233 Fulda




0561/ 9 37 38 0

0561/ 9 37 38 70

www.tkm-service.de

info@tkm-service.de

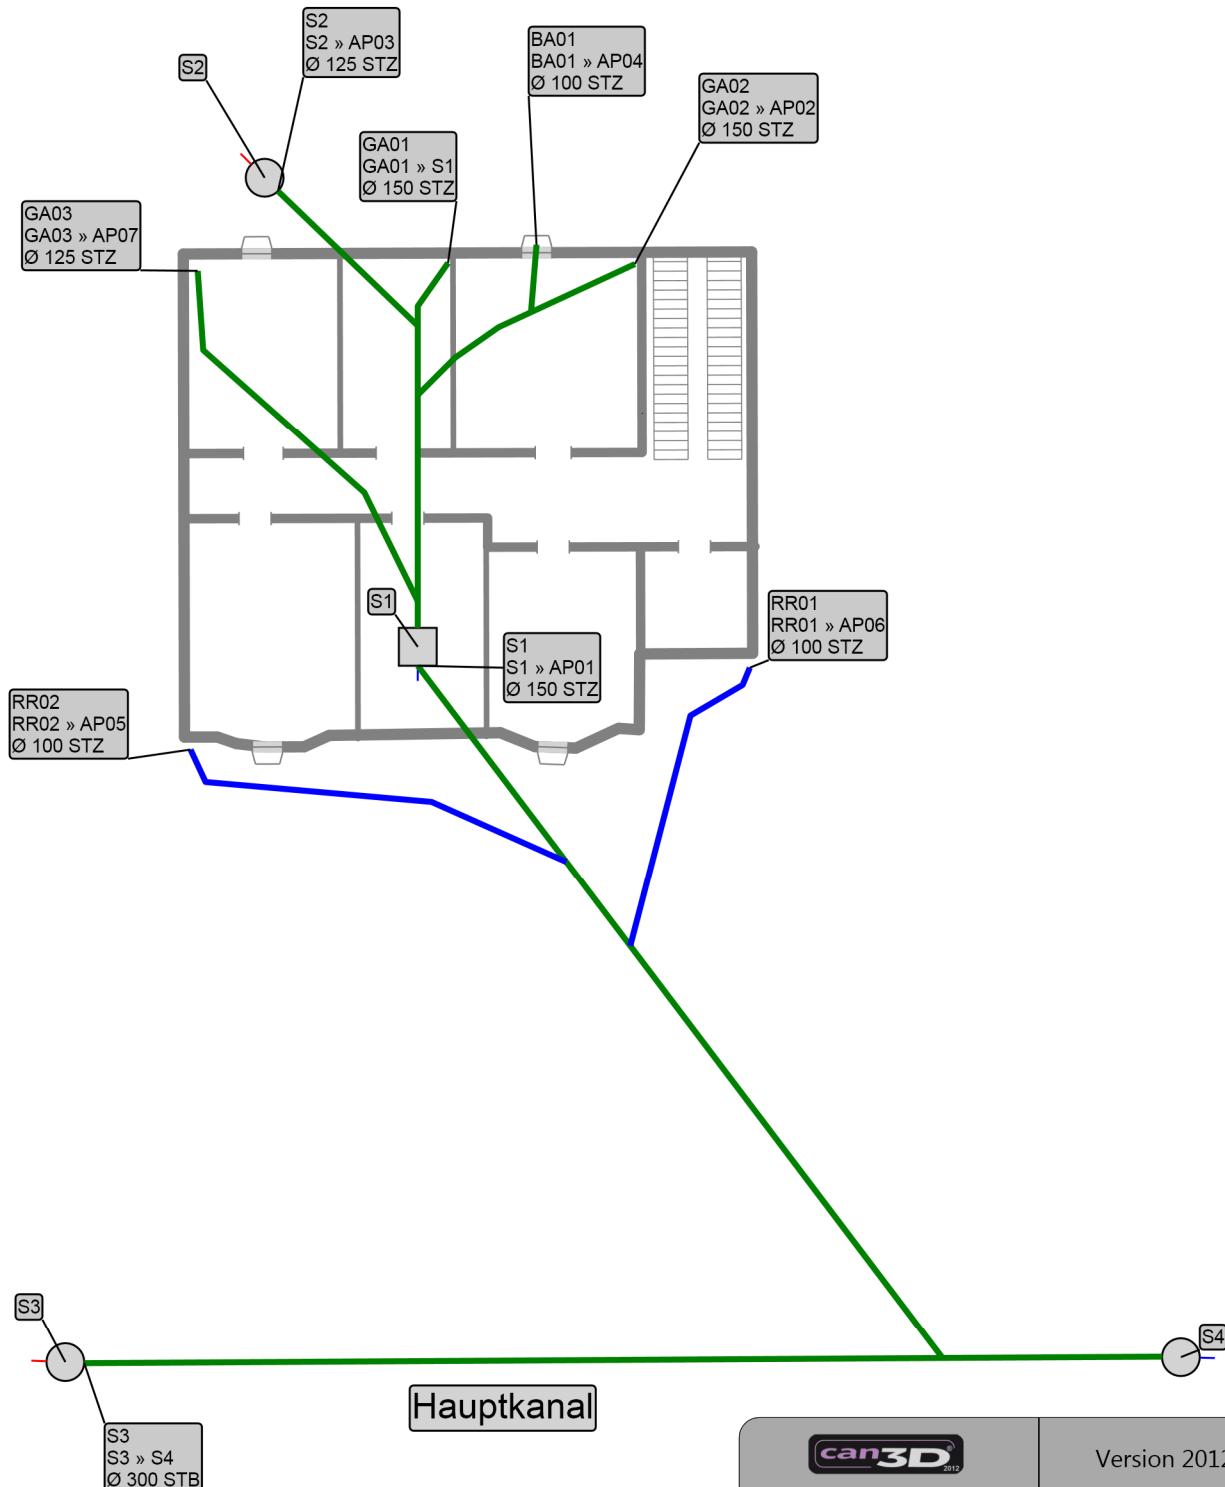

Freispiegelkanal-Mischwasser

Freispiegelkanal-Regenwasser

1:200

can3D
2012

Version 2012.1.23

Straße / Standortbezeichnung	Musterstraße 11
Ort der Untersuchung	Kassel
Auftraggeber	Frau Mustermann
Auftragsdatum	04.11.2011